


Woj. zachodniopomorskie
Powiat: kamieński
Jednostka ewidencyjna: Gmina Dziwnów
OBREB: ŁUKĘCIN

KERG 314/99
KS.ROB.52/99

INWENTARYZACJA POWYKONAWCZA BUDYNKÓW WRAZ Z PRZYŁĄCZAMI

Łukęcin działka nr 515/1
Sporządził: S.C. "GEODETA" E. Bańka upr. 9646
Kamień Pomorski 1999.07.12
Projekt ZUD-brak

STAROSTA KAMIEŃSKI
POWIATOWE BIURO GEODEZJI I KARTOGRAFII
w Kamieniu Pomorskim
na podstawie art. 40 ust. 2 i ust. 3 ustawy z dnia
maja 1999r. -Prawo geodezyjne i kartograficzne
Dz.U. Nr 30, poz. 163, z późniejszymi zmianami)
niniejszy dokument został przyjęty do państwowego
zasobu geodezyjnego i kartograficznego i stanowi
własność Skarbu Państwa.
dokument włączony do ewidencji zasobu powiatowego
dnia 30 LIP. 1999 ewidencyjny 314/99
30 LIP. 1999

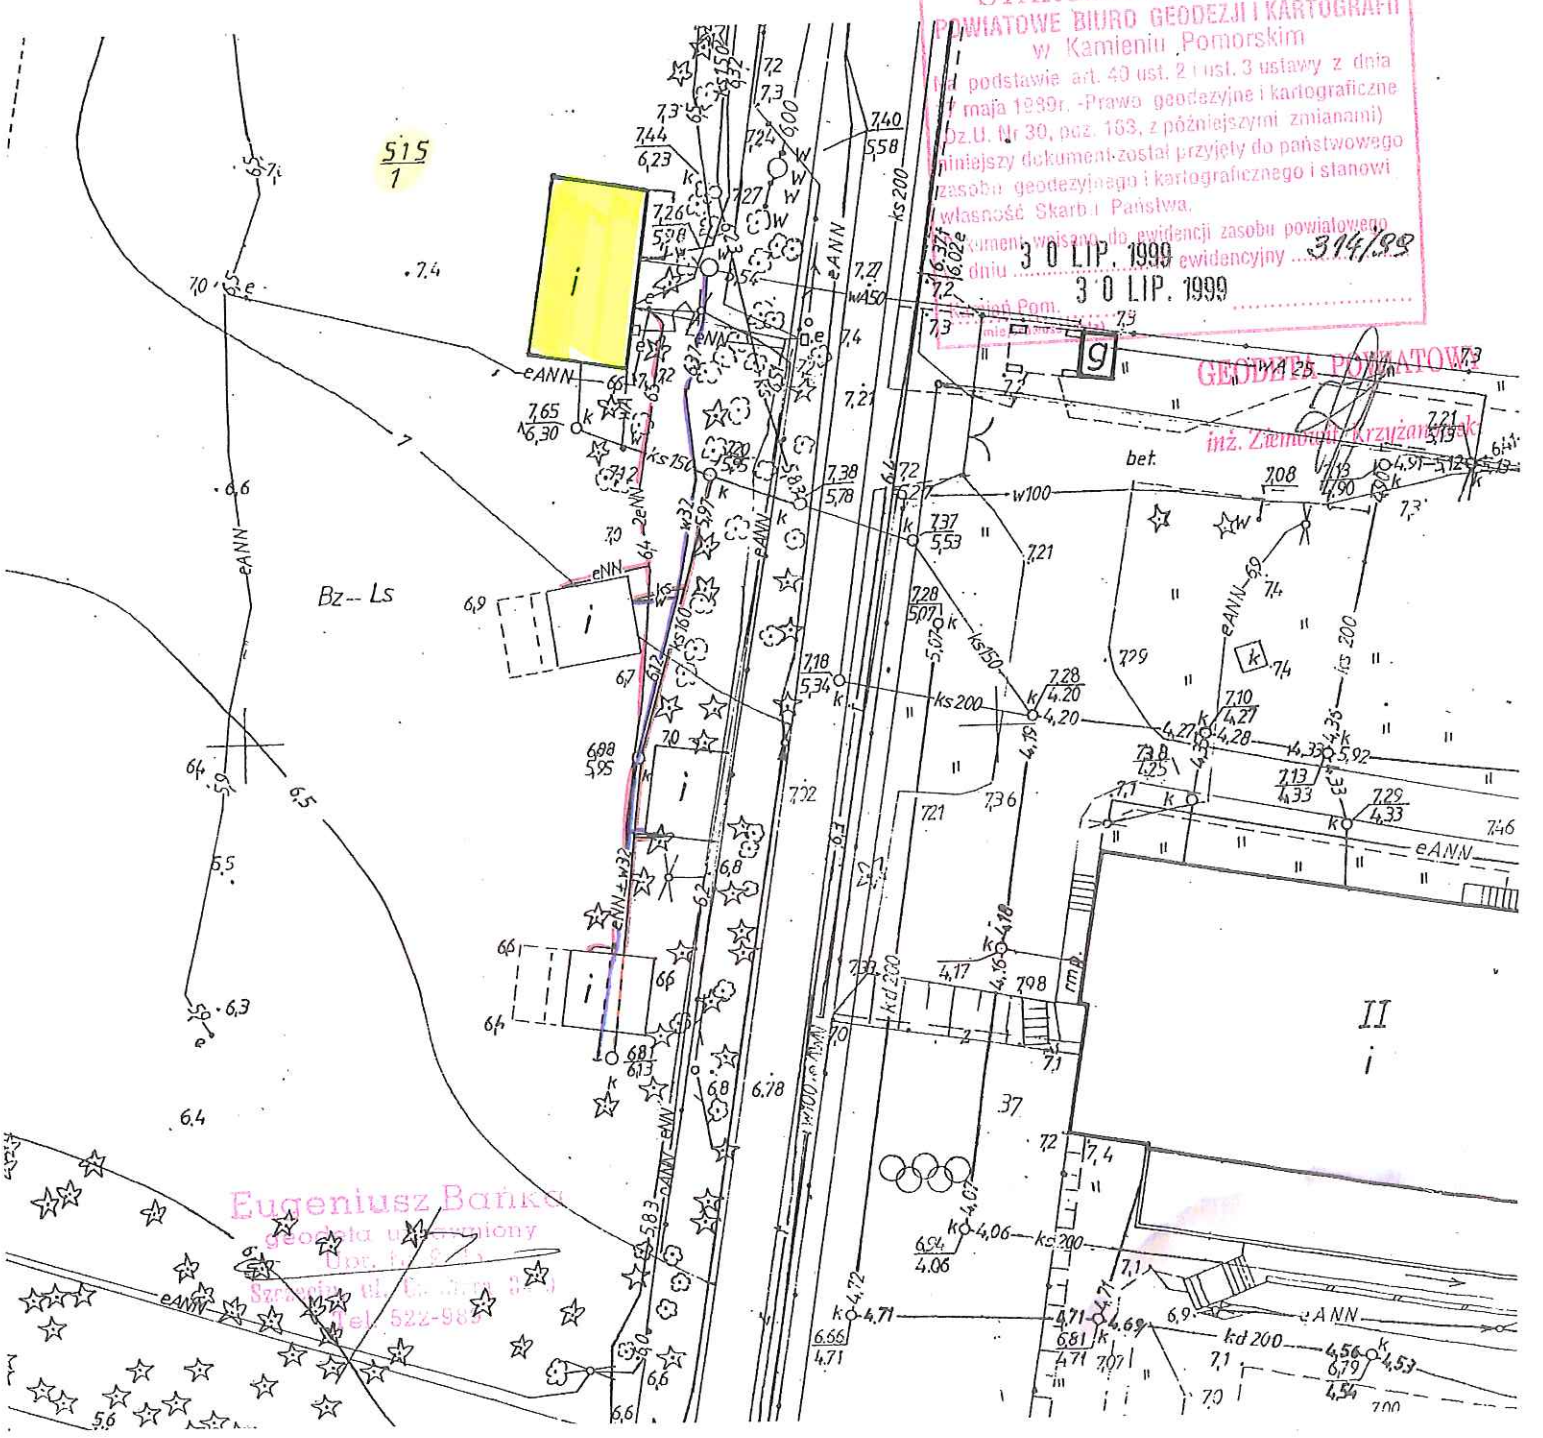

Eugeniusz Bańka
geodeta upr. 9646
522-988

GEODETA POWIATOWY
inż. Ziemowit Krzyżanek